
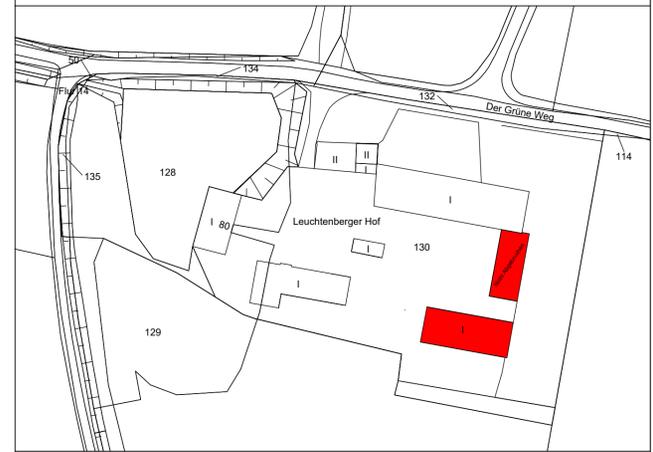


Index	Datum	Name	Änderungen/Ergänzungen/Stand	Index
02	27.01.2023	Abo Dah	Nicht genehmigte Gebäude gelöscht, neuer Lageplan ergänzt gem. Angaben von Herr Schulte 23/31/1	02
01	28.04.2022	Pech	Plan erstellt nach Aufmaß v. 12.04.2022 Pech/Krebs/Müller	01
00	28.04.2022		Erstellt	00

Index	Datum	Name	Änderungen/Ergänzungen/Stand	Index
02	27.01.2023	Abo Dah	Nicht genehmigte Gebäude gelöscht, neuer Lageplan ergänzt gem. Angaben von Herr Schulte 23/31/1	02
01	28.04.2022	Pech	Plan erstellt nach Aufmaß v. 12.04.2022 Pech/Krebs/Müller	01
00	28.04.2022		Erstellt	00

Alle Maße sind vor Ort eigenverantwortlich zu prüfen!
 Die Flächenangaben sind gem. DIN 277 Nettoraumflächen!

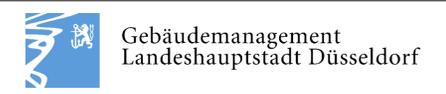

Gebäudeeigentümer: Landeshauptstadt Düsseldorf	
Gebäudenutzer:	
Gebäudeerfassung: Amt für Gebäudemanagement 23/31	
Projekt / Standort: Bestand - Der grüne Weg 80	
Planart: Bestandsplan	Planarstellung: Grundriss
Planerstellung: 28.4.22 / Pech	Planbearbeitung: 27.1.23 / Abo Daher
Plan: 2526	Index: 02
Maßstab: 1:100	
Erdgeschoss - Fahrzeugschuppen (Geb.Nr. 14840800 06)	