
Anlage 5.1

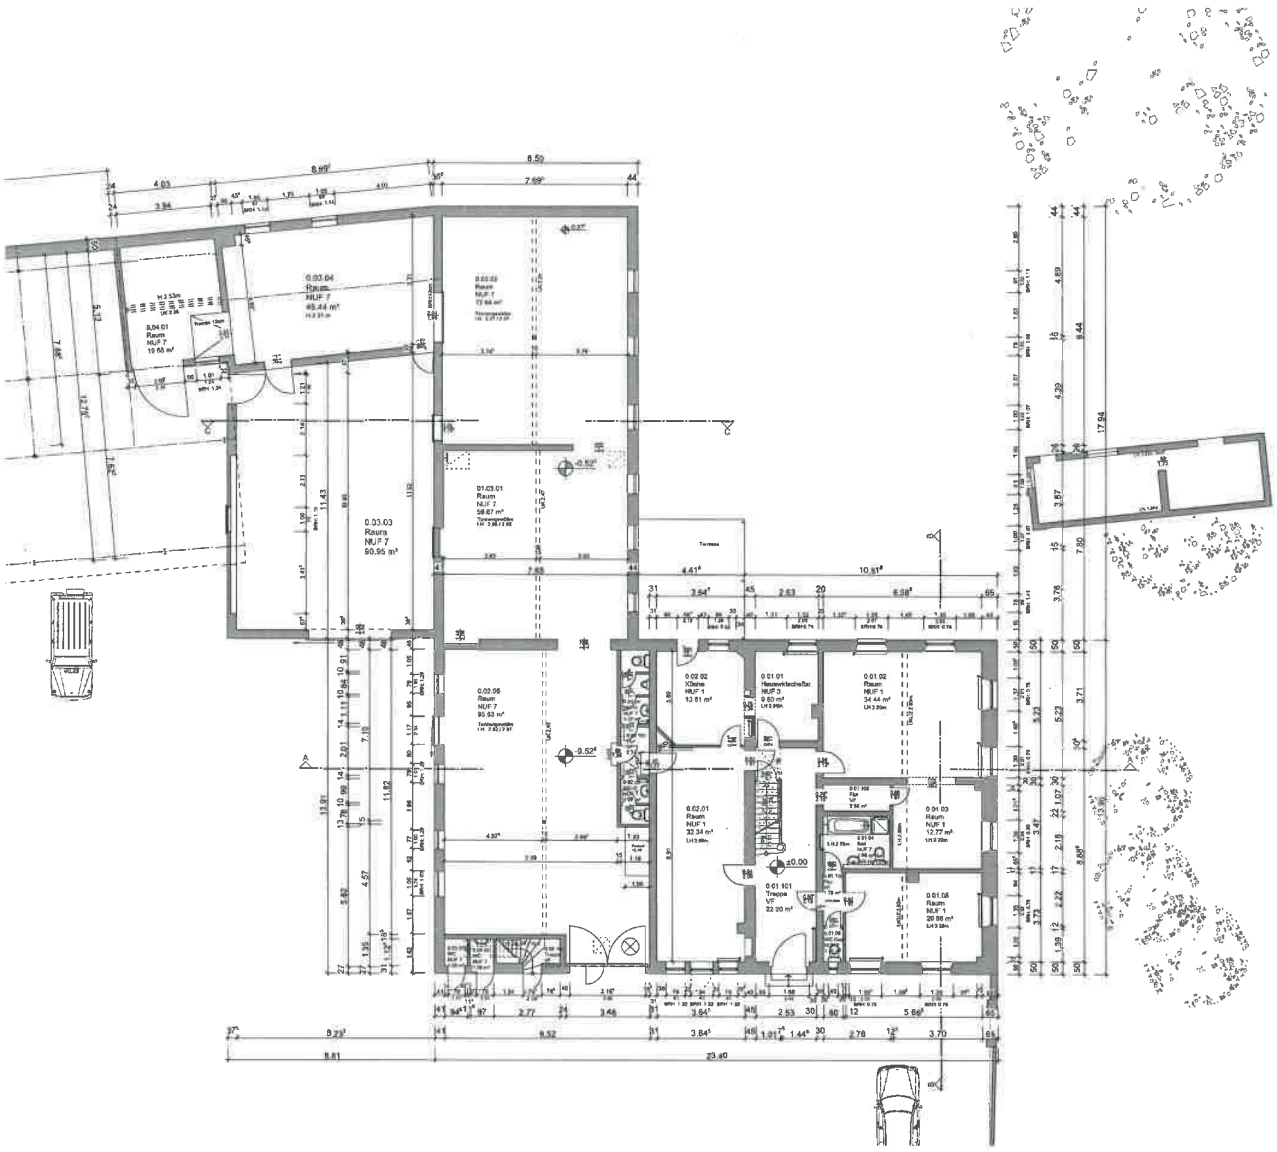


Index	Datum	Name	Änderungen/Ergänzungen/Stand	Index
01	05.10.2023	Pe/Pod	Erstellt nach Aufmaß Juli 2023	01
00	05.10.2023		Erstellt	00

Alle Maße sind vor Ort eigenverantwortlich zu prüfen!

Die Flächenangaben sind gem. DIN 277 Nettoraumflächen!

Gebäudemanagement
Landeshauptstadt Düsseldorf

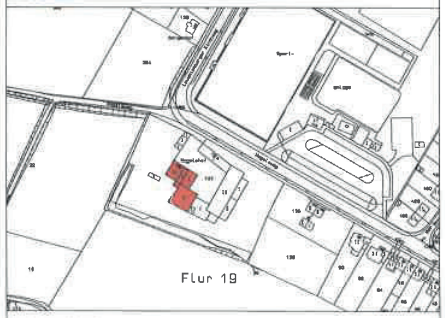

Gebäudeeigentümer:
Landeshauptstadt Düsseldorf

Gebäudenutzer:

Gebäudeerfassung:
Amt für Gebäudemanagement 23/31

Gebäude 1–3

Projekt / Standort:
Bestand - Nagelsweg 120+120A (Gewerbegebäude)


Planart:	Bestandsplan	Planerstellung:	Grundriss
Planersteilung:	5.10.23 / Pe/Podolf5	Planbearbeitung:	5.10.23 / Pe/ Podol
Plan: 2530	Index: 01	Maßstab:	1:100

EG - Wohnhaus / Stall (Geb.Nr.24411200 01 - 03)

H/B = 594 / 841 (0.50m²)

Allplan 2022

Anlage 5.2

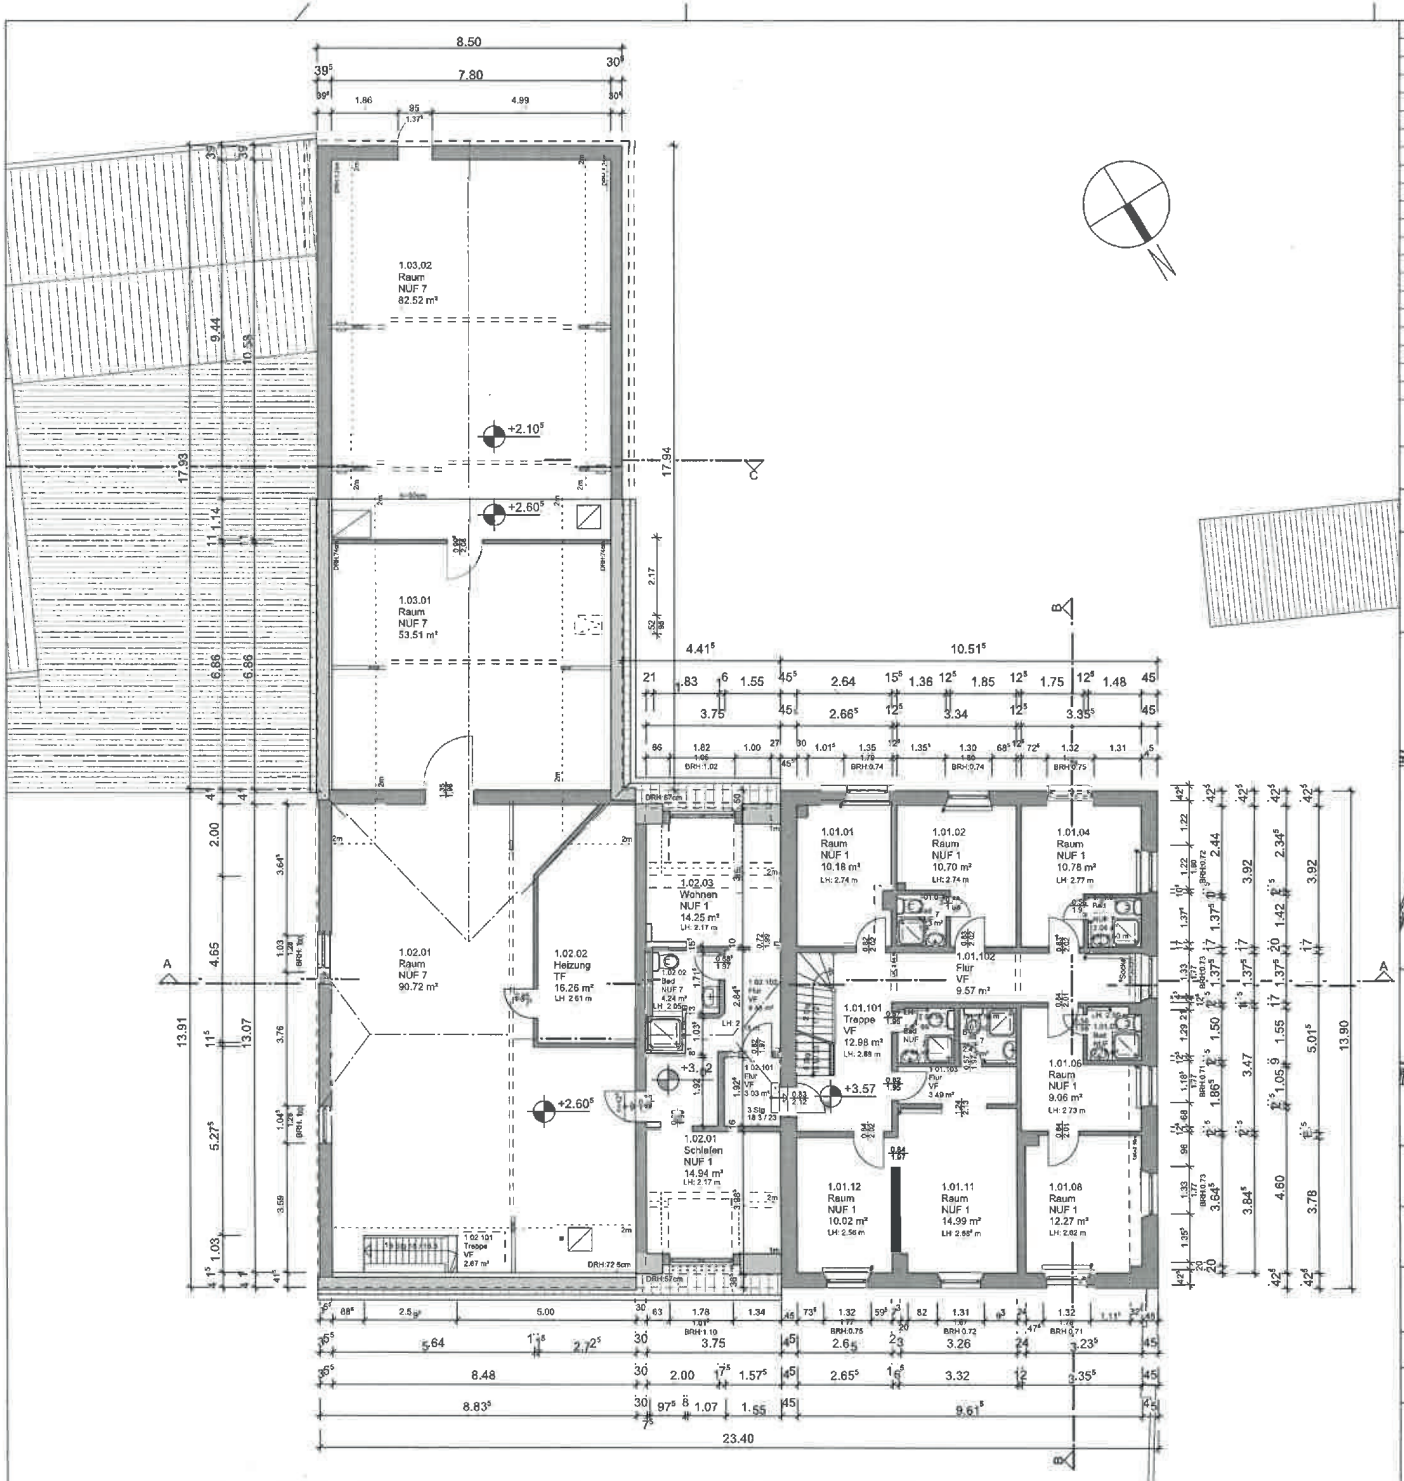


Index	Datum	Name	Änderungen/Ergänzungen/Stand	Index
01	05.10.2023	PE/Abo	Erstellt nach Aufmaß Juli 2023	01
00	05.10.2023		Erstellt	00

Alle Maße sind vor Ort eigenverantwortlich zu prüfen!

Die Flächenangaben sind gem. DIN 277 Nettoraumflächen!

Gebäudemanagement
Landeshauptstadt Düsseldorf

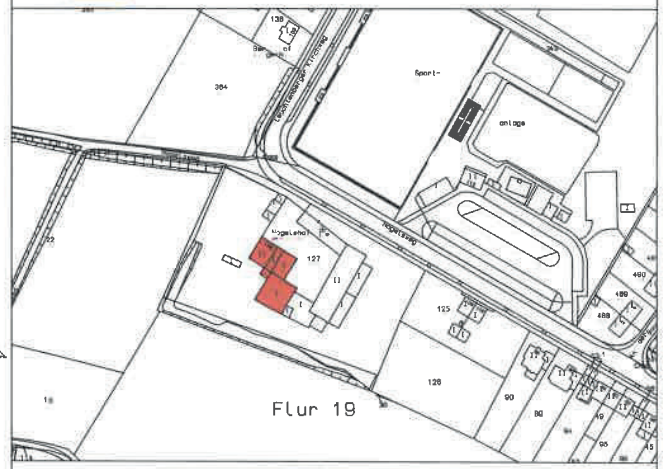

Gebäudeeigentümer:
Landeshauptstadt Düsseldorf

Gebäudenutzer:

Gebäudeerfassung:
Amt für Gebäudemanagement 23/31

Projekt / Standort:
Bestand - Nagelsweg 120+120A (Gewerbegebäude)

Gebäude 1–3

Planart:	Bestandsplan	Plandarstellung:	Grundriss
Planerstellung:	5.10.23 / PE/Abo Da	Planbearbeitung:	5.10.23 / PE/Abo Da
Plan: 2531	Index: 01	Maßstab:	1:100

1.OG - Wohnhaus / Stall (Geb.Nr.24411200 01 - 03)

H/B = 420 / 594 (0.25m²)

Allplan 2022

05.10.2023 07:54 PLD23313DAP006N dap006