
Anlage 6.1

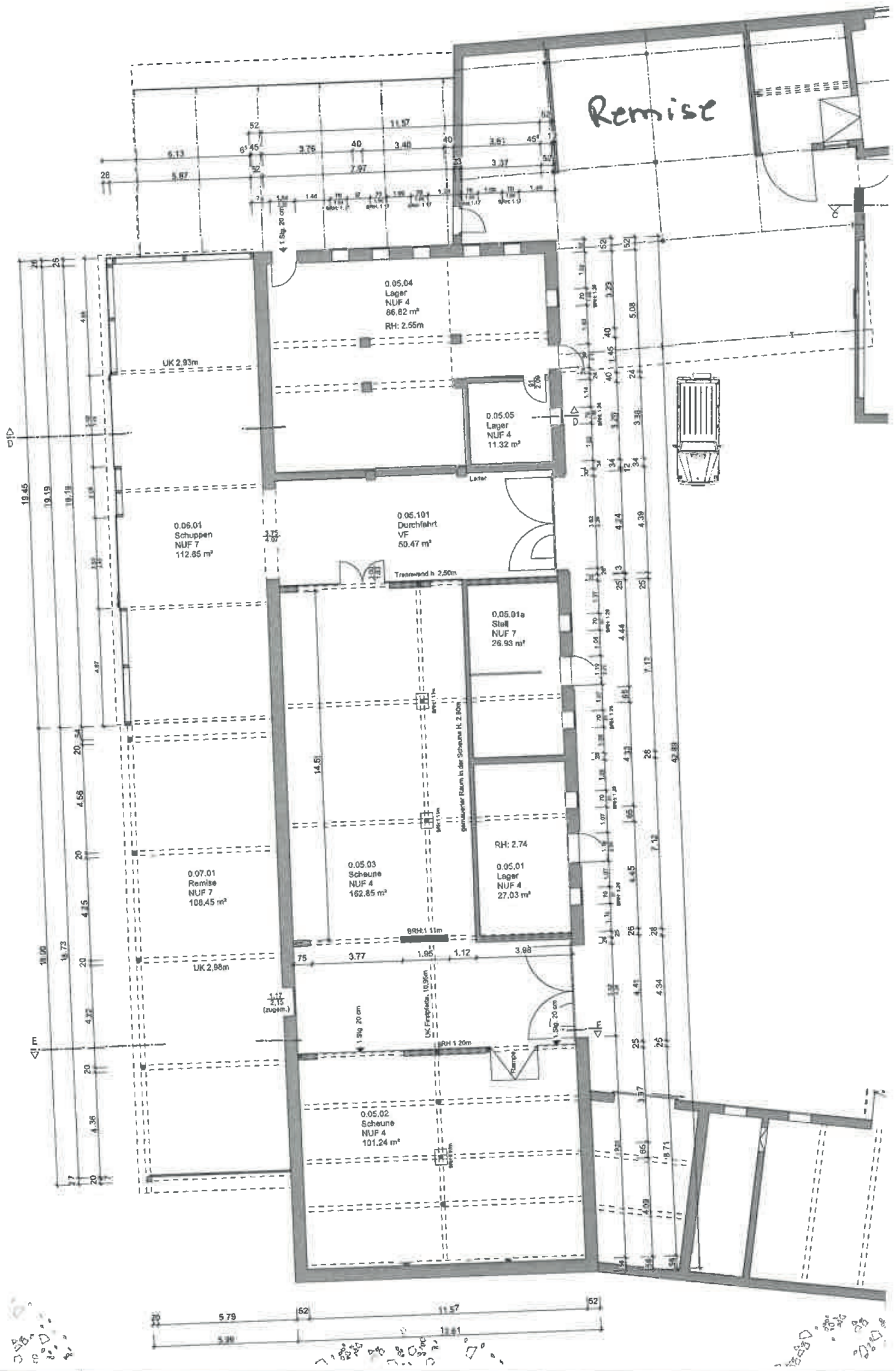


Index	Datum	Name	Änderungen/Ergänzungen/Stand	Index
01	05.10.2023	Faust/P	Erstellt nach Aufmaß v. 13.07.21 durch jfbm v. v 22.09.23 pefa	01
00	05.10.2023		Erstellt	00

Alle Maße sind vor Ort eigenverantwortlich zu prüfen!

Die Flächenangaben sind gem. DIN 277 Nettoraumflächen!

Gebäudemanagement
Landeshauptstadt Düsseldorf

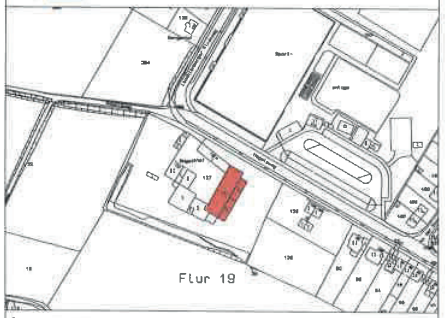

Gebäudeeigentümer:
Landeshauptstadt Düsseldorf

Gebäudenutzer:

Gebäudeerfassung:
Amt für Gebäudemanagement 23/31

Gebäude 5, 6 + 10

Projekt / Standort:
Bestand - Nagelsweg 120+120A (Gewerbegebäude)


Planart:	Bestandsplan	Plandarstellung	Grundriss
Planerstellung:	5.10.23 / Faust/Pec	Planbearbeitung:	5.10.23 / Faust/Pec
Plan: 2550	Index: 01	Maßstab:	1:100

EG -Scheune/Schuppen/Remise(Geb Nr.24411200 05+06+07)

H/B = 594 / 841 (0.50m²)

Allplan 2022

Anlage 6.2

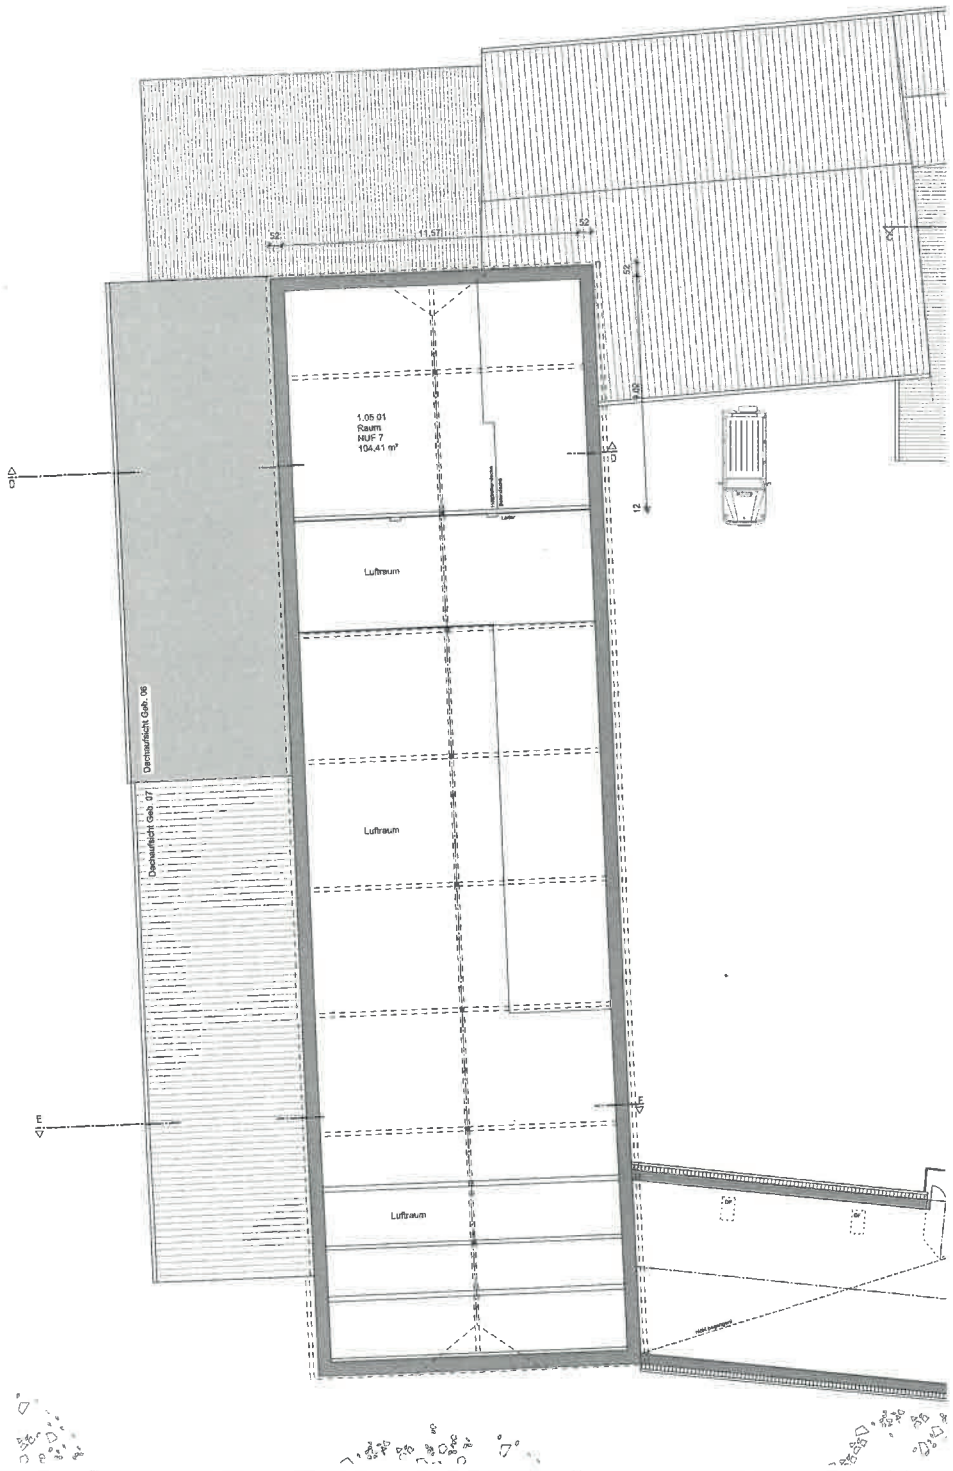


Index	Datum	Name	Änderungen/Ergänzungen/Stand	Index
01	05.10.2023	Pech	Erstellt nach EG Grundriss	01
00	05.10.2023		Erstellt	00

Alle Maße sind vor Ort eigenverantwortlich zu prüfen!

Die Flächenangaben sind gem. DIN 277 Nettoraumflächen!

Gebäudemanagement
Landeshauptstadt Düsseldorf

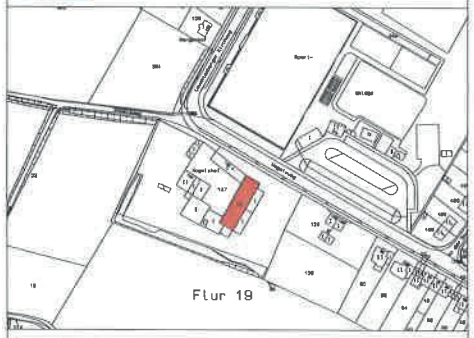

Gebäudeeigentümer:
Landeshauptstadt Düsseldorf

Gebäudenutzer:

Gebäudeerfassung:
Amt für Gebäudemanagement 23/31

Gebäude 5

Projekt / Standort:
Bestand - Nagelsweg 120+120A (Gewerbegebäude)

Planart:	Bestandsplan	Planerstellung:	Grundriss
Planerstellung:	5.10.23 / Pech	Planbearbeitung:	5.10.23 / Pech
Plan: 2551	Index: 01	Maßstab:	1:100

1.OG -Scheune (Geb Nr.24411200 05)

05.10.2023 07:54 P:\2023\120A\AP\00\01 dwg/006