
Anlage 7.1

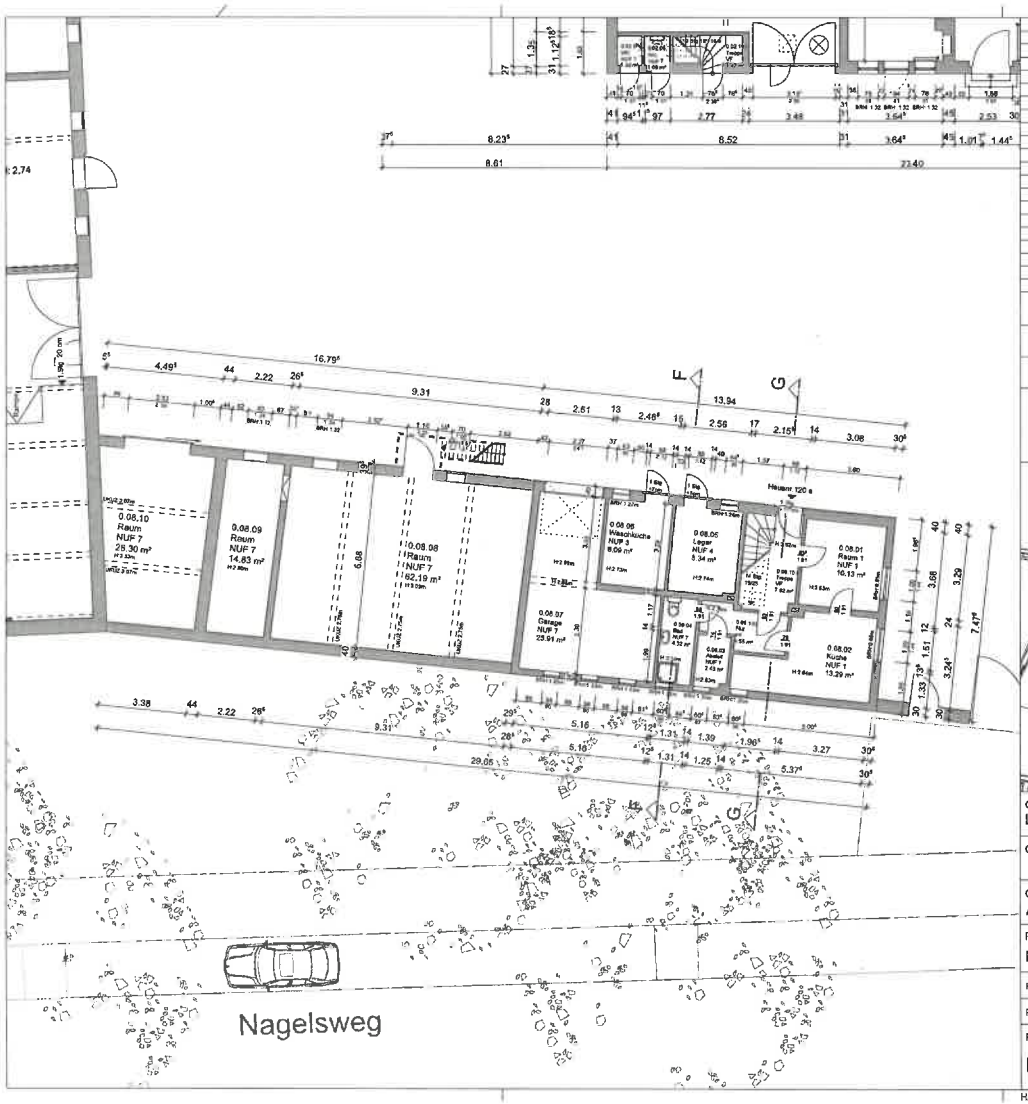


Index	Datum	Name	Änderungen/Ergänzungen/Stand	Index
01	05.10.2023	Faust/P	Erstellt nach Aufmaß v. 13.07.21 durch jf/hk u. v. 22.09.23 durch pa/kr	01
00	05.10.2023		Erstellt	00

Alle Maße sind vor Ort eigenverantwortlich zu prüfen!

Die Flächenangaben sind gem. DIN 277 Nettoraumflächen!

Gebäudemanagement
Landeshauptstadt Düsseldorf

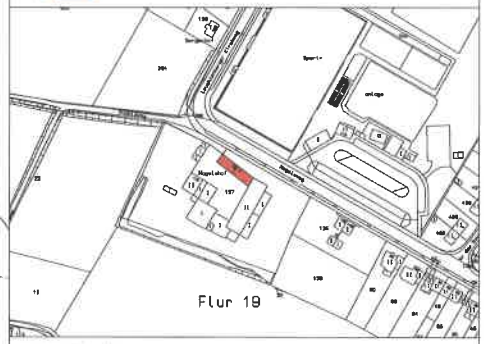

Gebäudeeigentümer:
Landeshauptstadt Düsseldorf

Gebäudenutzer:

Gebäudeerfassung:
Amt für Gebäudemanagement 23/31

Projekt / Standort:
Bestand - Nagelsweg 120+120A (Gew

Gebäude 7+8


Planart:	Bestandsplan				
Planerstellung:	5.10.23	/ Faust/Pec	Planbearbeitung:	5.10.23	/ Faust/Pec
Plan:	2560	Index: 01	Maßstab:	1:100	

EG - Wohn- u. Wirtschaftgeb. (Geb Nr.24411200 08)

H/B = 420 / 594 (0.25m²)

Allplan 2022

Anlage 7.2

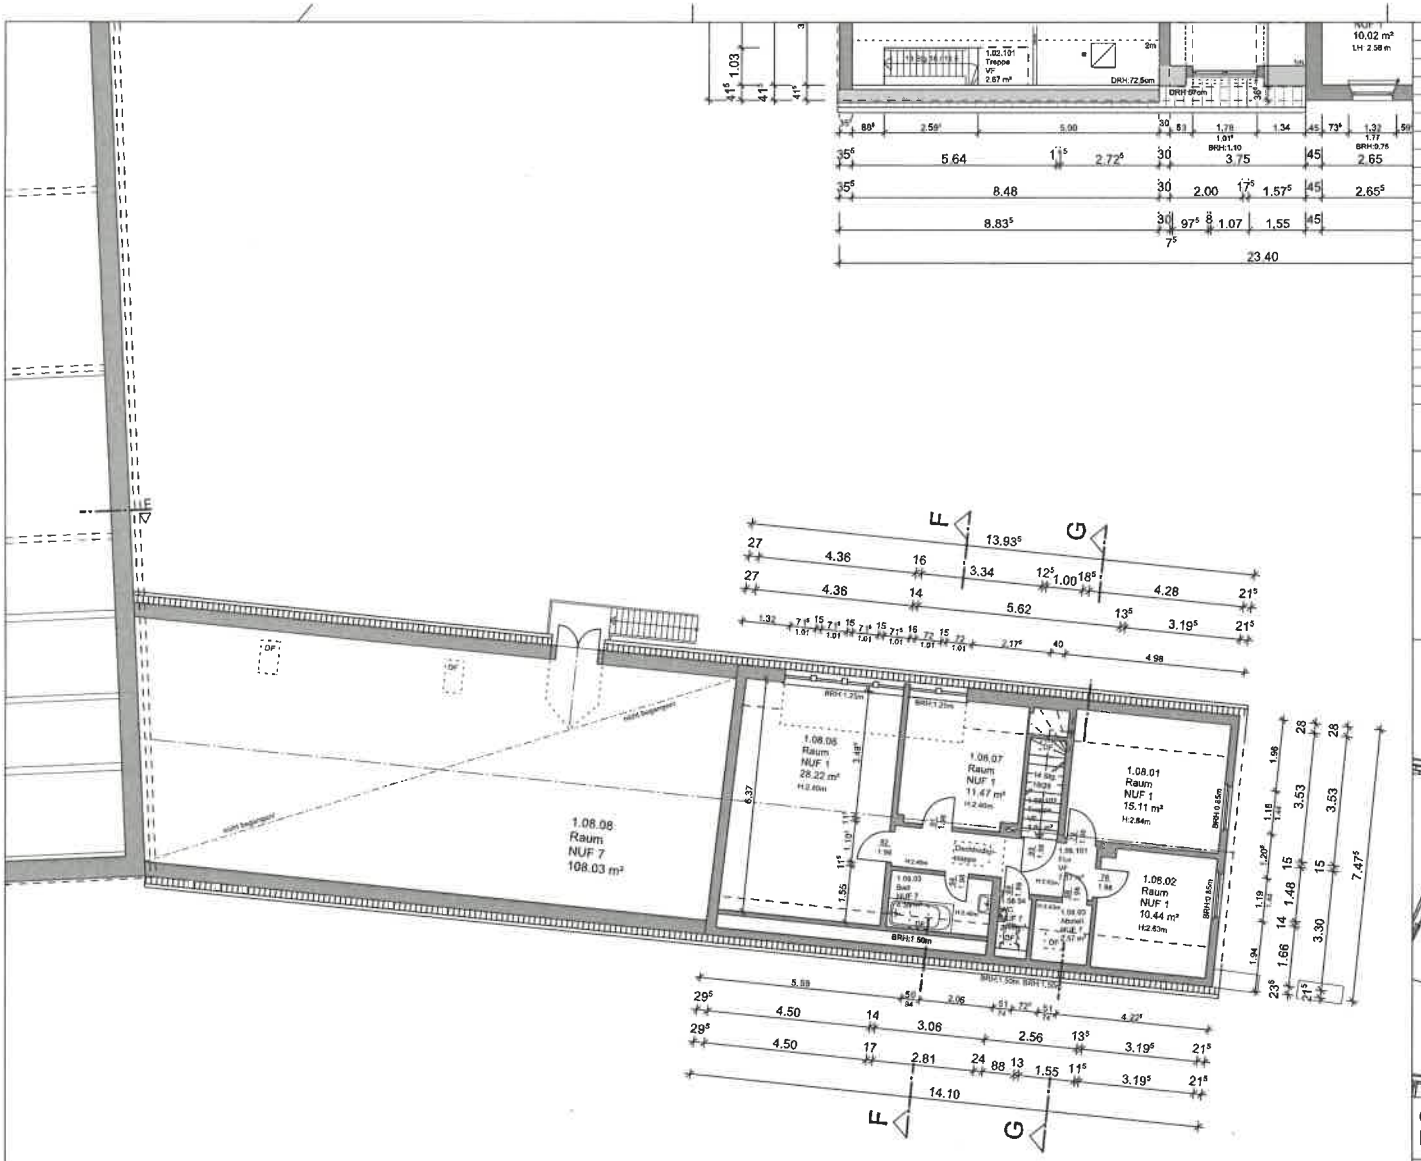


Index	Datum	Name	Änderungen/Ergänzungen/Stand	Index
01	05.10.2023	Faust/P	Erstellt nach Aufmaß 23.03.2018 u. 20.06.18 jf/bk u. v. 22.09.23 pe/kr	01
00	05.10.2023		Erstellt	00

Alle Maße sind vor Ort eigenverantwortlich zu prüfen!

Die Flächenangaben sind gem. DIN 277 Nettoraumflächen!

Gebäudemanagement
Landeshauptstadt Düsseldorf

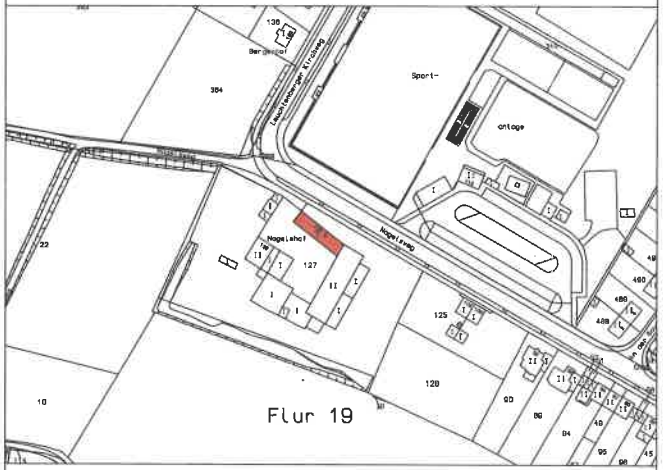

Gebäudeeigentümer:
Landeshauptstadt Düsseldorf

Gebäudenutzer:

Gebäudeerfassung:
Amt für Gebäudemanagement 23/31

Gebäude 7+8

Projekt / Standort:
Bestand - Nagelsweg 120+120A (Gewerbegebäude)

Planart:	Bestandsplan	Plandarstellung:	Grundriss
Planerstellung:	5.10.23 / Faust/Pec	Planbearbeitung:	5.10.23 / Faust/Pec
Plan:	2561	Index:	01
Maßstab:	1:100		

1.OG - Wohn- u. Wirtschaftgeb. (Geb Nr.24411200 08)

06.10.2023 07:54 PLD2331DAP006N dap006

H/B = 420 / 594 (0.25m²)

Allplan 2022