
Anlage 8

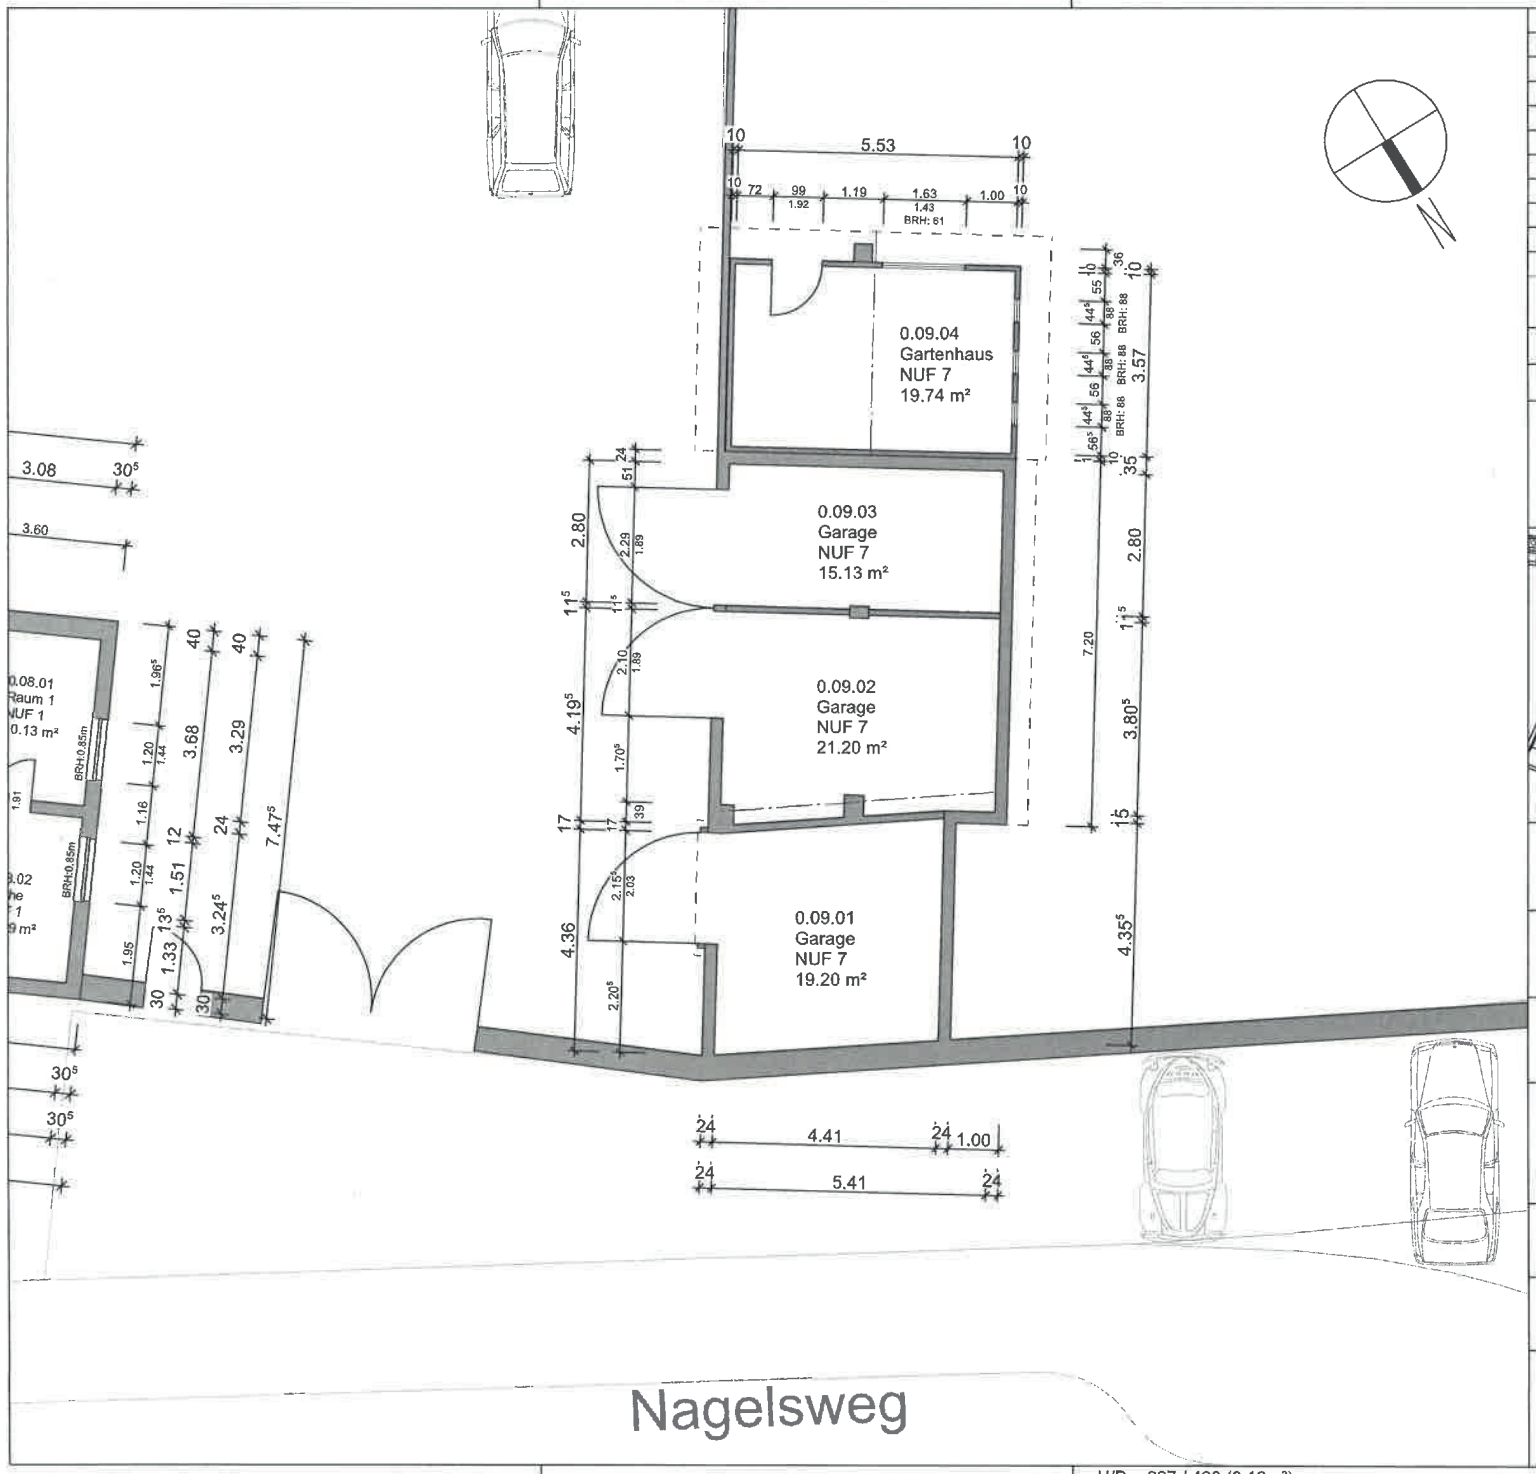


Index	Datum	Name	Änderungen/Ergänzungen/Stand	Index
10				10
09				09
08				08
07				07
06				06
05				05
04				04
03				03
02				02
01	05.10.2023	Pech	Erstellt nach Aufmaß v. 04.09.2023	01
00	05.10.2023	Pech	Erstellt	00

Alle Maße sind vor Ort eigenverantwortlich zu prüfen!

Die Flächenangaben sind gem. DIN 277 Nettoraumflächen!

Gebäudemanagement
Landeshauptstadt Düsseldorf

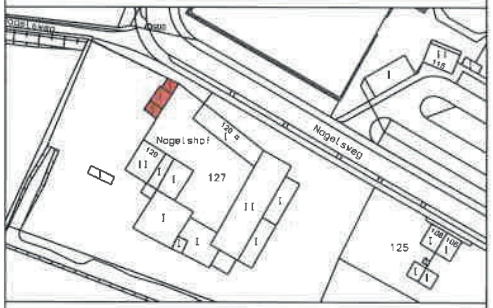

Gebäudeeigentümer:
Landeshauptstadt Düsseldorf

Gebäudenutzer:

Gebäudeerfassung:
Amt für Gebäudemanagement 23/31

Projekt / Standort: **Gebäude 11**
Bestand -
Nagelsweg 120+120A (Gewerbegebäude)

Planart:	Plandarstellung:
Bestandsplan	Grundriss
Planerstellung:	**Planbearbeitung:**
5.10.23 / Pech	5.10.23 / Pech

Plan: 2570 Index: 01 Maßstab: 1:100

Erdgeschoss - Garage (Geb Nr.24411200 09)

H/B = 297 / 420 (0.12m²)

Allplan 2022